

Våning 3, 699 kvm

FÖRKLARINGAR/FÖRESKRIFTER  
OCH HÄNVISNINGAR

SE RITNING A-40.1-T1101

PLUSHÖJDER

PLAN 4, FG = +17,375


Rum 10418 och 10419 ska ha tillgång till vatten i form av handfat. Stänkskydd ovan handfat önskas.

Vägg mellan 10403 och 10404 samt vägg mellan 10404 och 10405 demonteras. Ventilation anpassas för väntrum ca 15 personer om möjligt. Ev behov av anpassning av golvmatta och belysning.

Dörrar mellan 10416 och 10418 respektive 10419 och 10421 önskas utföras av skjuddörrar.

Ljudisolering av rum 10416/10418 samt 10419/10421. Väggbartier mot korridor ska utföras utan glaspartier. Befintliga glaspartier ska förvaras inför nytt mötesrum när arkivskåpen demonterats. Dörrplacering behålles. Se mail om exakt ljudkrav.

Vägguttag för syntavla samt våg önskas.

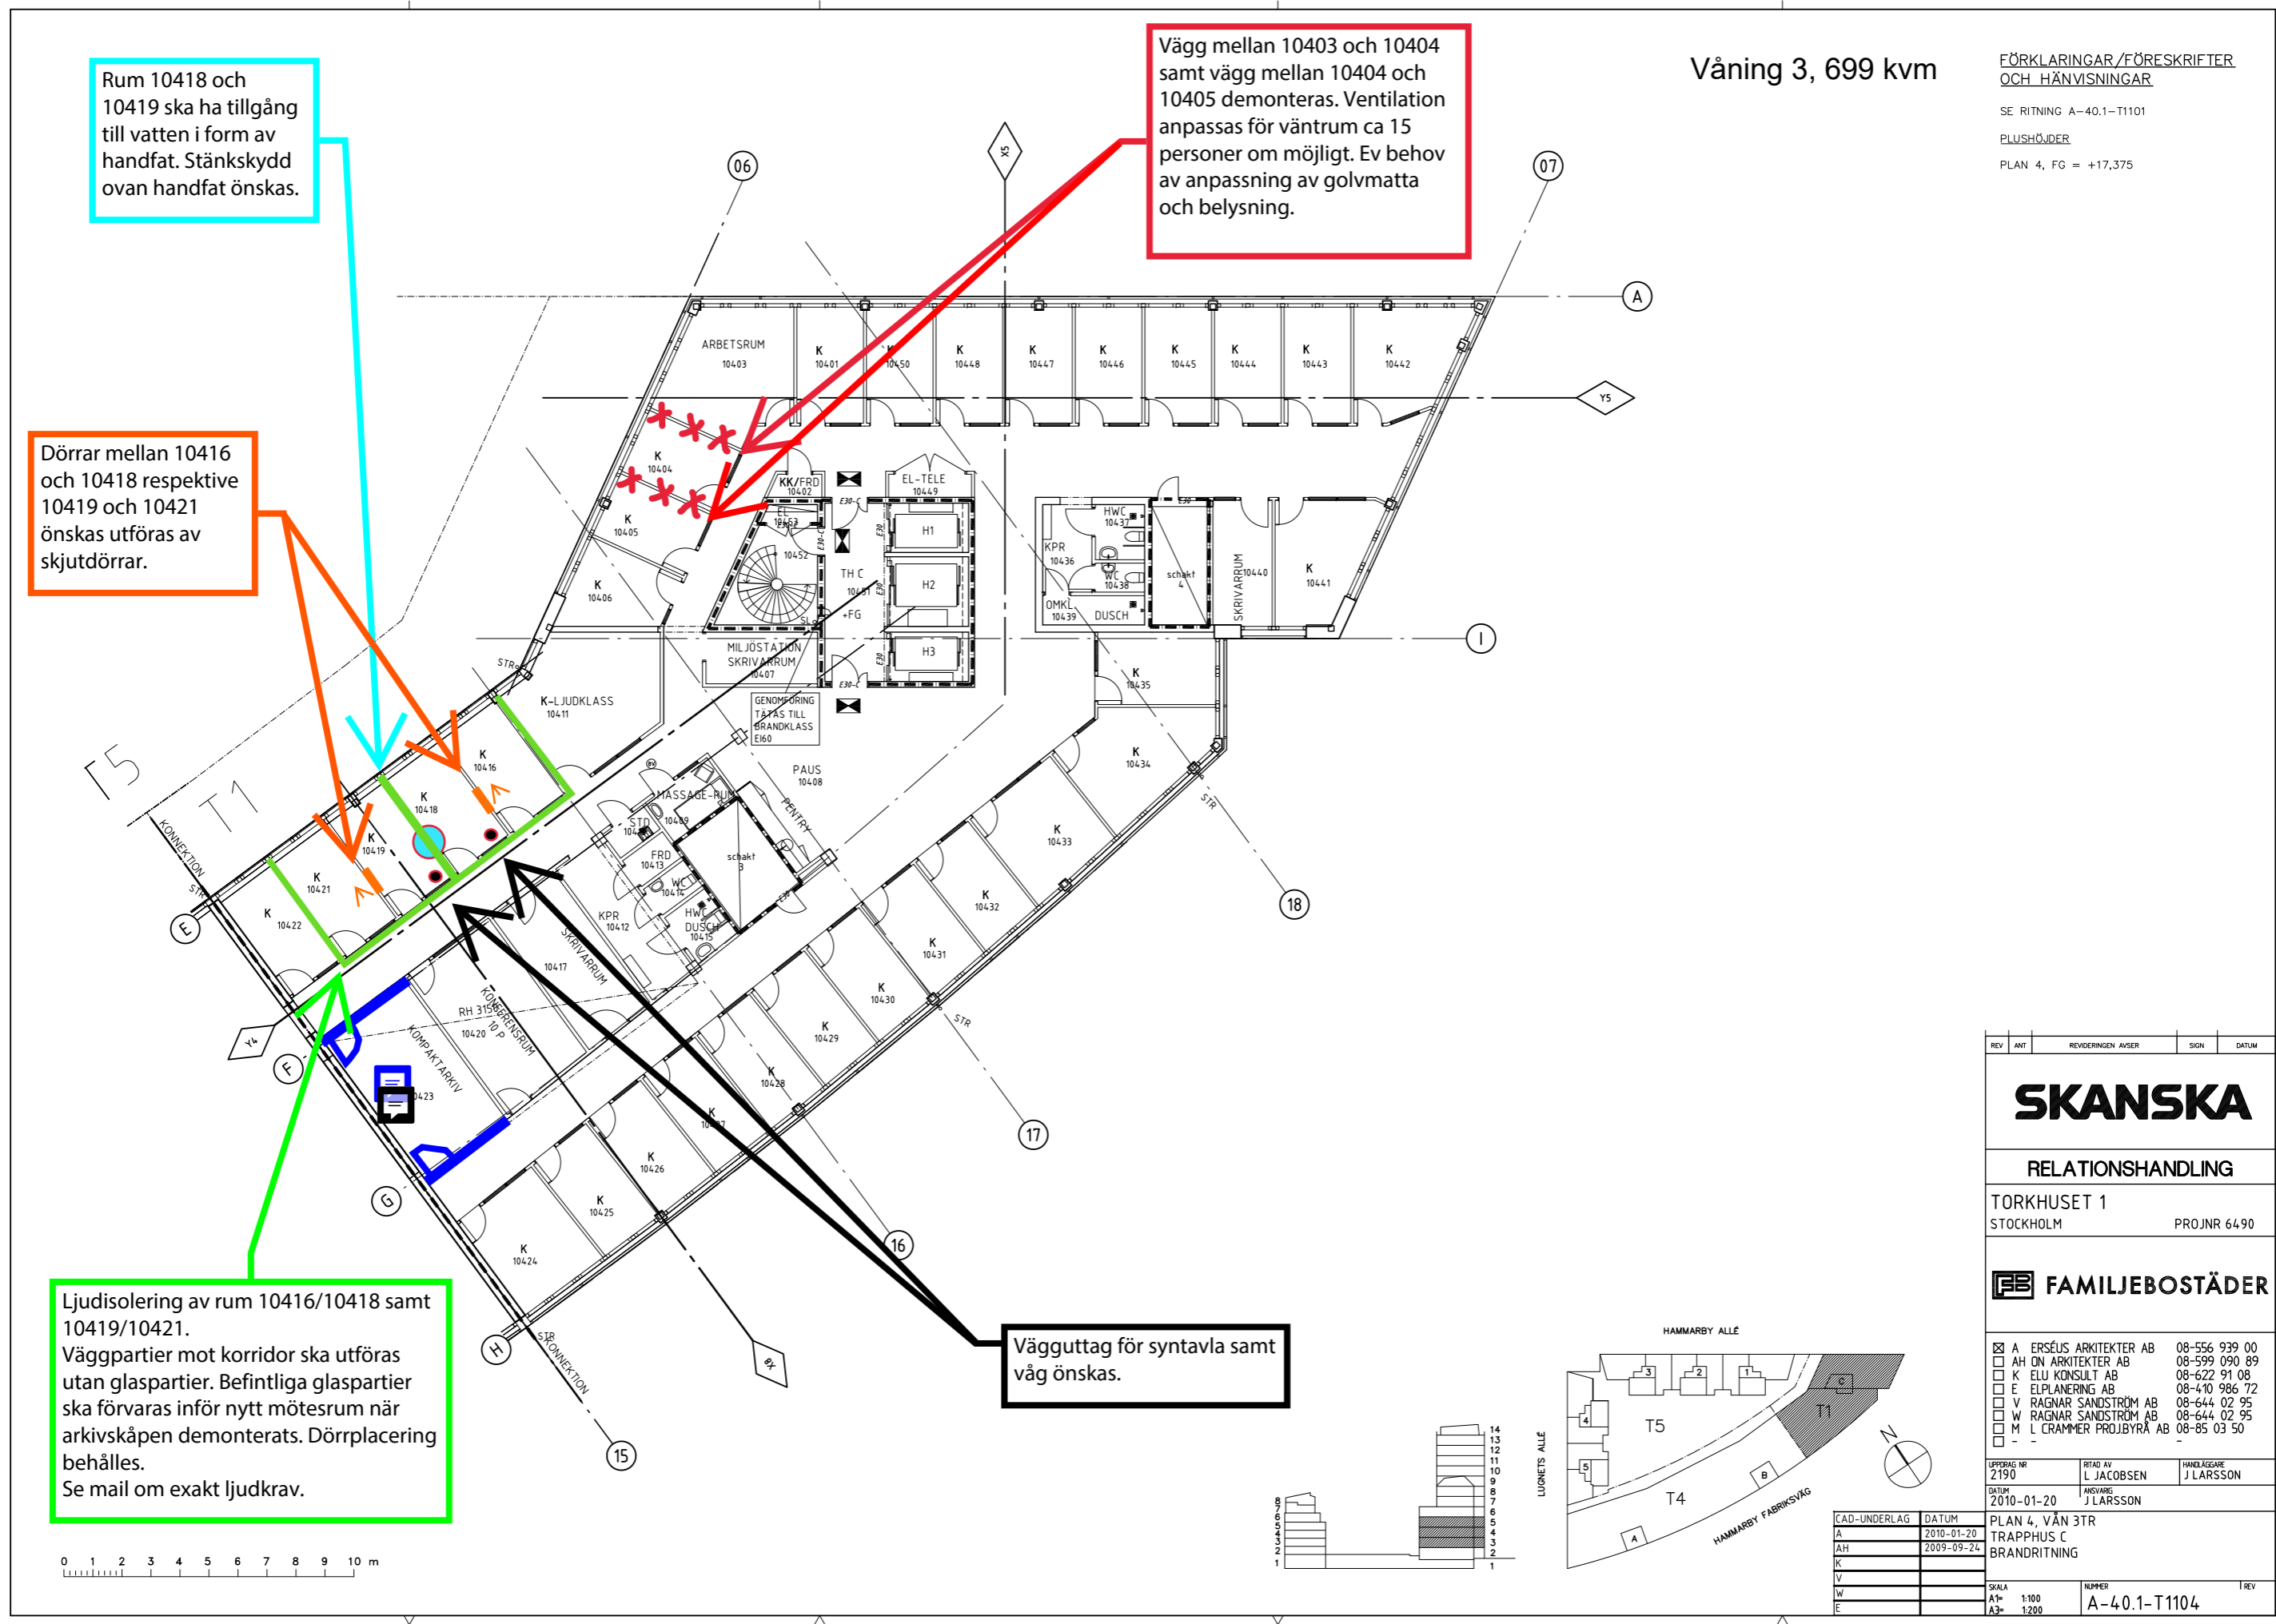

REV	ANT	REVIDERENGEN AVSER	SIGN	DATUM

**SKANSKA**

RELATIONSHANDLING

TORKHUSET 1  
STOCKHOLM PROJNR 6490

**FAMILJEBOSTÄDER**

<input checked="" type="checkbox"/>	A	ERSÉUS ARKITEKTER AB	08-556 939 00
<input type="checkbox"/>	AH	ON ARKITEKTER AB	08-599 090 89
<input type="checkbox"/>	K	ELU KONSULT AB	08-622 91 08
<input type="checkbox"/>	E	ELPLANERING AB	08-410 986 72
<input type="checkbox"/>	V	RAGNAR SANDSTRÖM AB	08-644 02 95
<input type="checkbox"/>	W	RAGNAR SANDSTRÖM AB	08-644 02 95
<input type="checkbox"/>	M	L CRAMMER PROJBYRÅ AB	08-85 03 50

UPPRAG NR 2190	RITAD AV L JACOBSEN	HANDLÄGGARE J LARSSON
DATUM 2010-01-20	ANSVARS J LARSSON	

PLAN 4, VÅN 3TR  
TRAPPHUS C  
BRANDRITNING

CAD-UNDERLAG	DATUM	SKALA	NUMER	REV
A	2010-01-20	A1+ 1:100	A-40.1-T1104	
AH	2009-09-24	A3+ 1:200		
K				
V				
W				
E				

